

Département de la Saône-et-Loire  
**Communauté de Communes**  
**entre Saône et Grosne**


**PLAN LOCAL D'URBANISME**  
**Commune de SENNECEY-LE-GRAND**

**Modification n°3**  
**Enquête publique**

**3- Extrait du plan de zonage**

Vu pour être annexé à notre arrêté ou délibération en date de ce jour,  Le <i>18 Avril 2019</i> Le Président <i>Jean-Claude Fécousse</i>  	Approuvé le 28-10-2004
	Révision simplifiée n°1 approuvée le 29-07-2010
	Révision simplifiée n°2 approuvée le 30-05-2013
	Modifié le
Dossier établi par le Cabinet BRANLY Géomètre-Expert Urbaniste	

Les modifications apportées au plan de zonage sont indiquées en rouge.

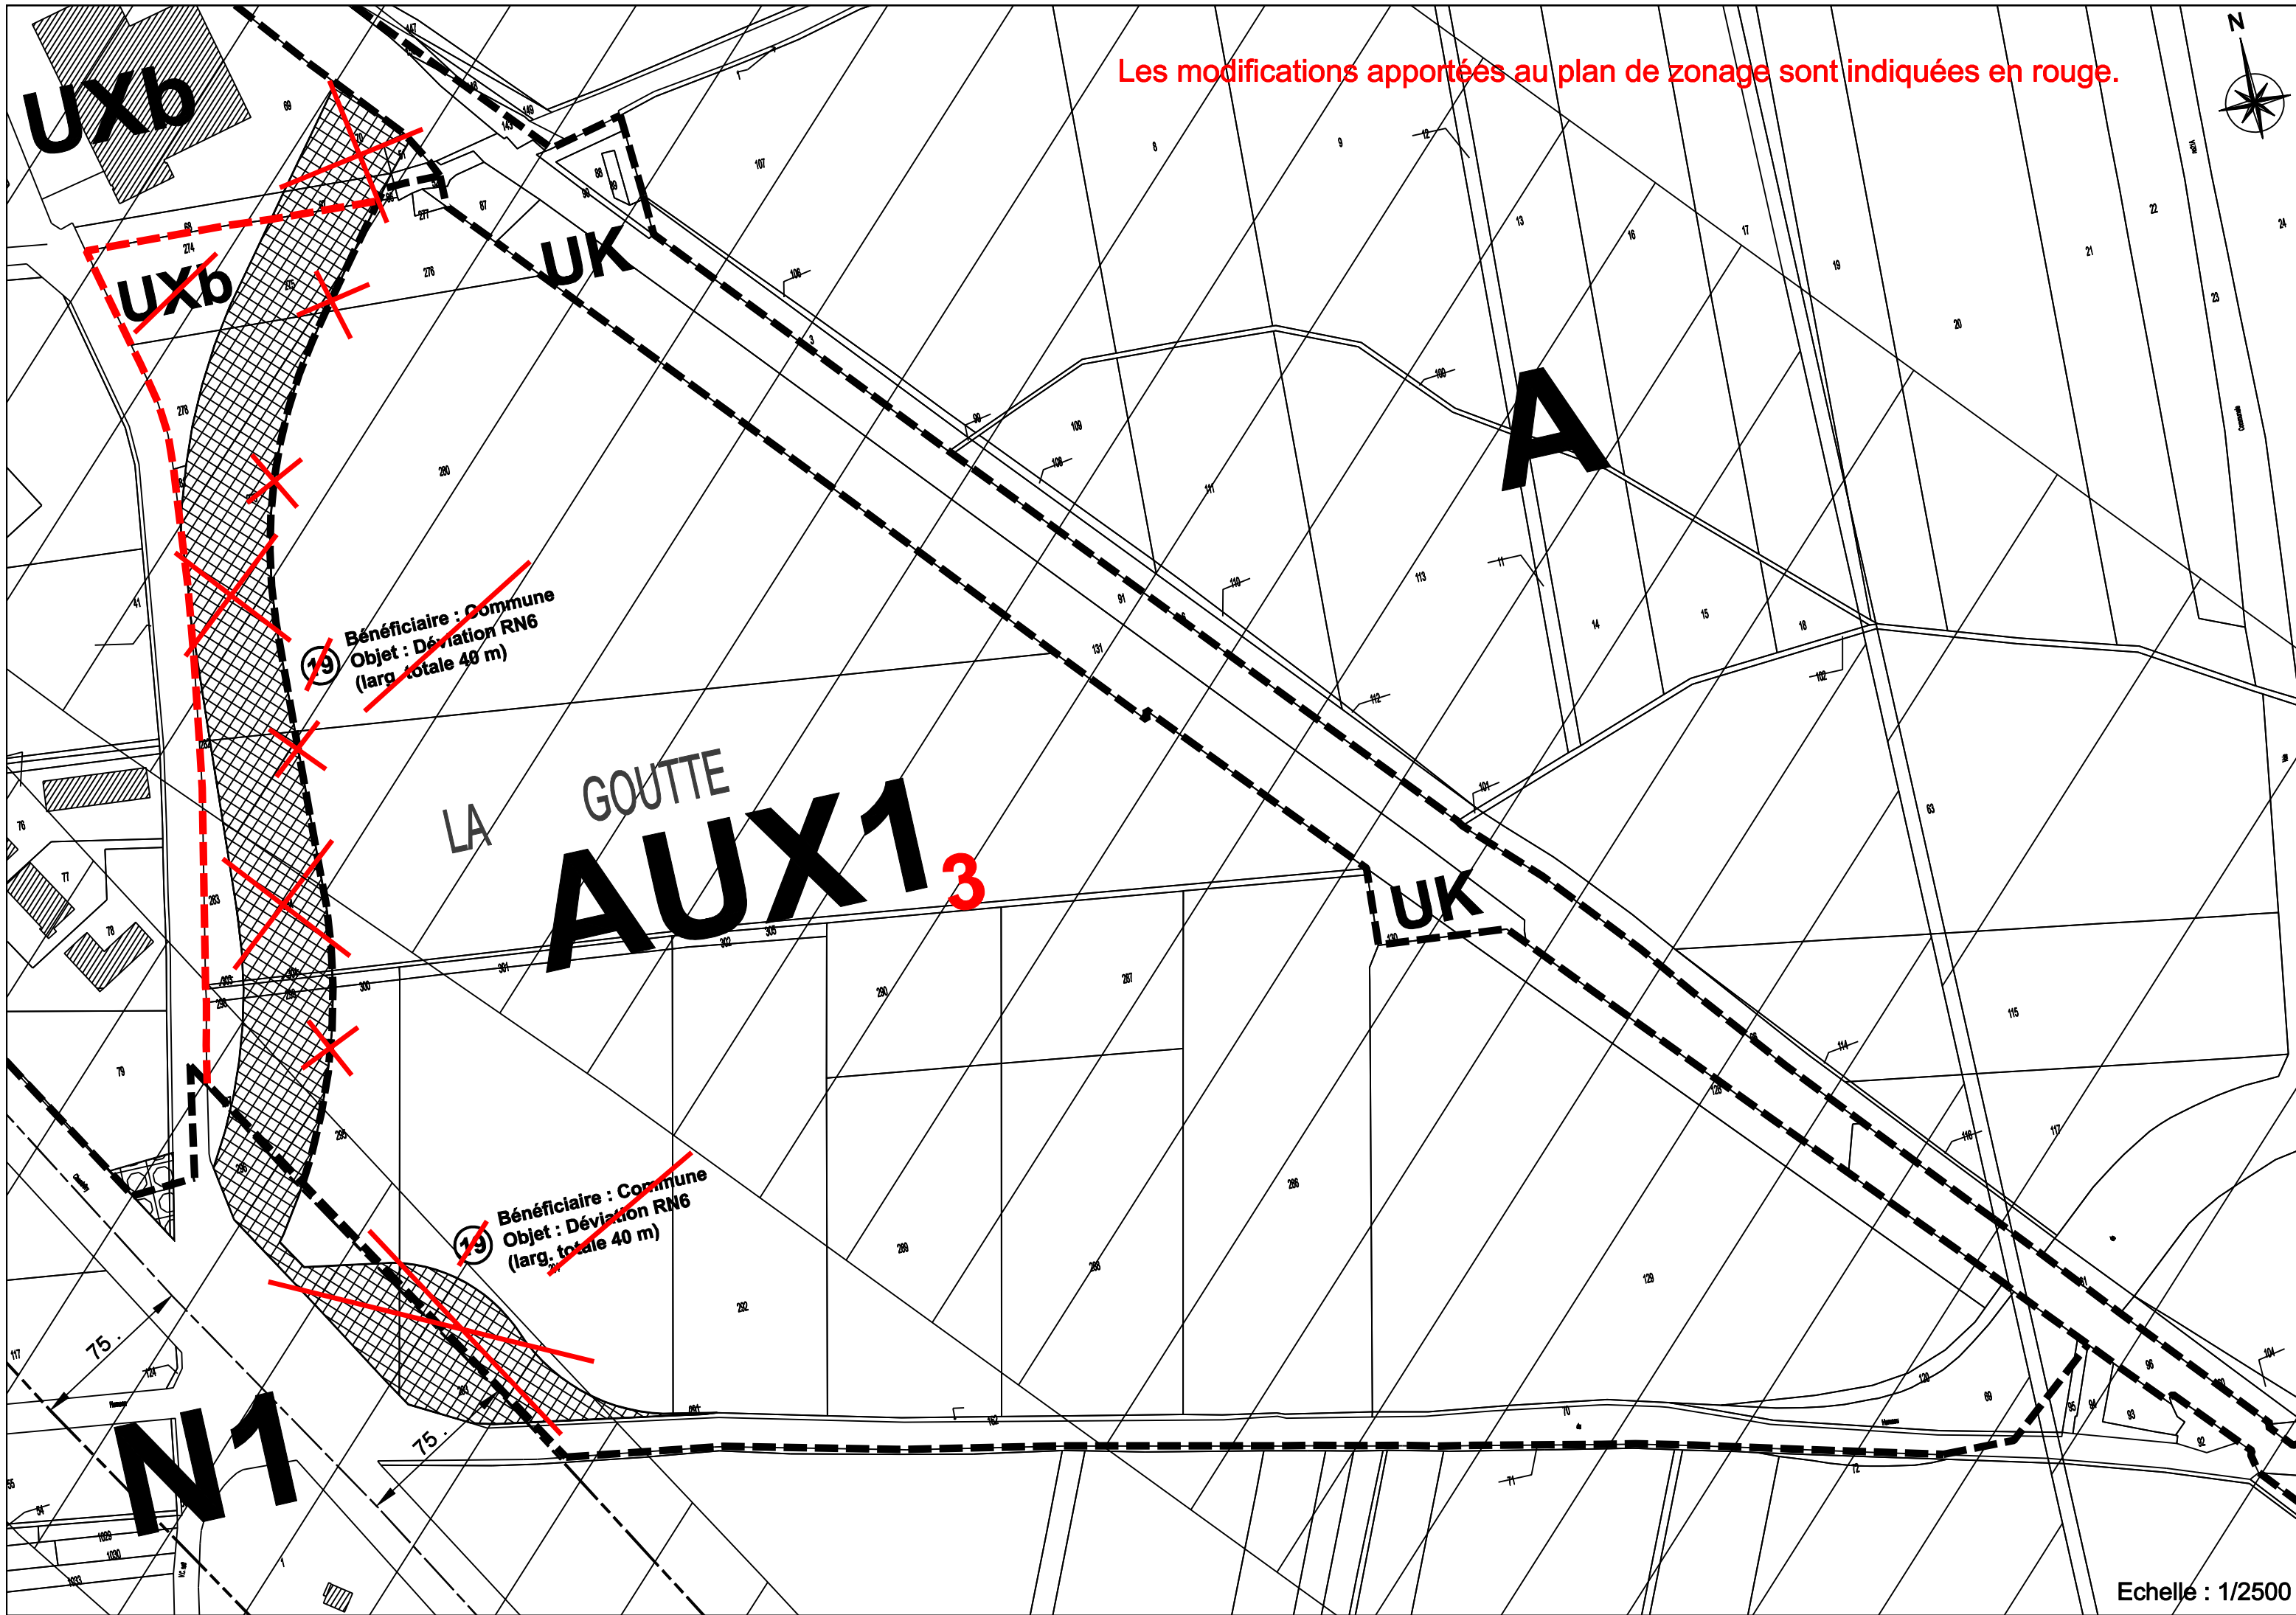

Echelle : 1/2500